PL 11

Roof Radar Æ



Coupe longitudinale par l'Axe

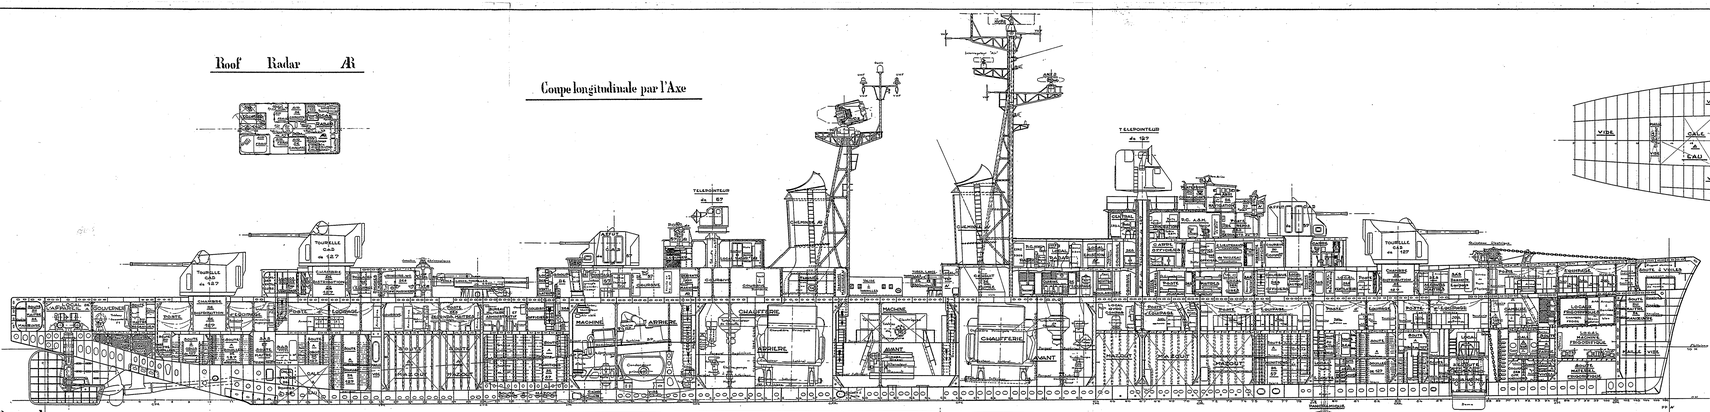

Coupe sous les Plateformes

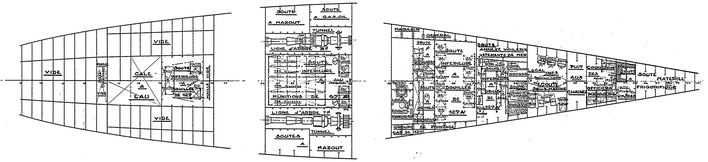

Passerelle Supérieure

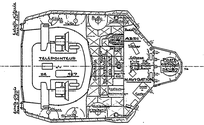

Passerelle Inférieure

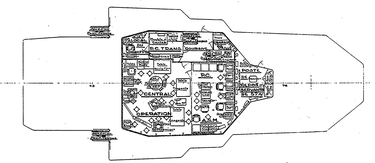

Pont Principal

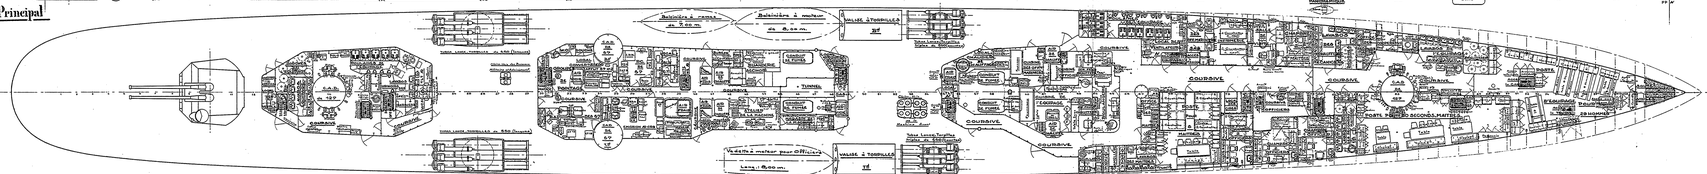

Pont des Logements

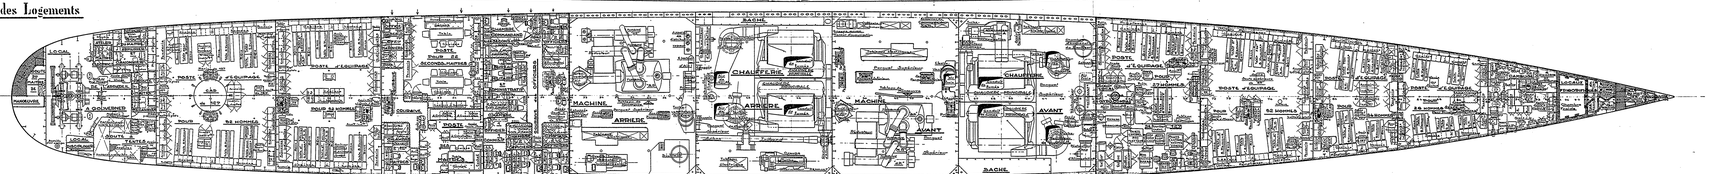

Pont Teugue

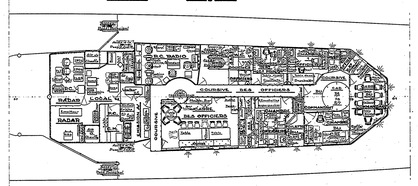

Coupe à la Flottaison

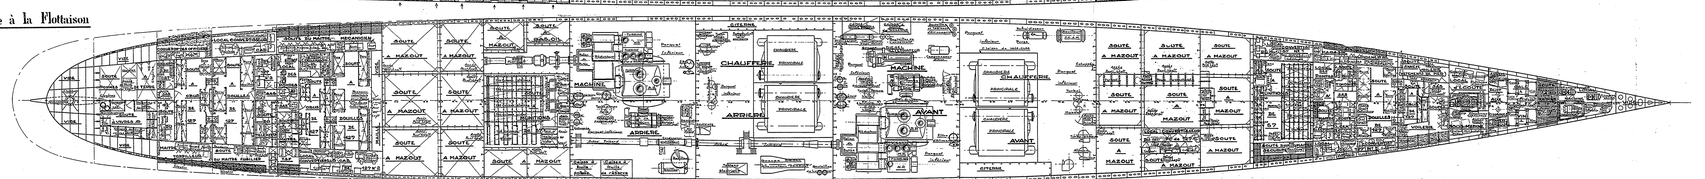

# Escorteurs d'Escadre
## TYPE SURCOUF

*Construits à LORIENT*
*sur les plans du Service Technique des Constructions et Armes Navales*

2ème Tranche

## ENSEMBLE DES EMMÈNAGEMENTS

Conforme à l'exécution
(à la date du 1-1-69)

Echelle: 1/100

L'Ingénieur en Chef du Génie Maritime
Chef de la Section des Constrs Neuves

L'Ingénieur Général
Directeur des Constructions et Armes Navales